

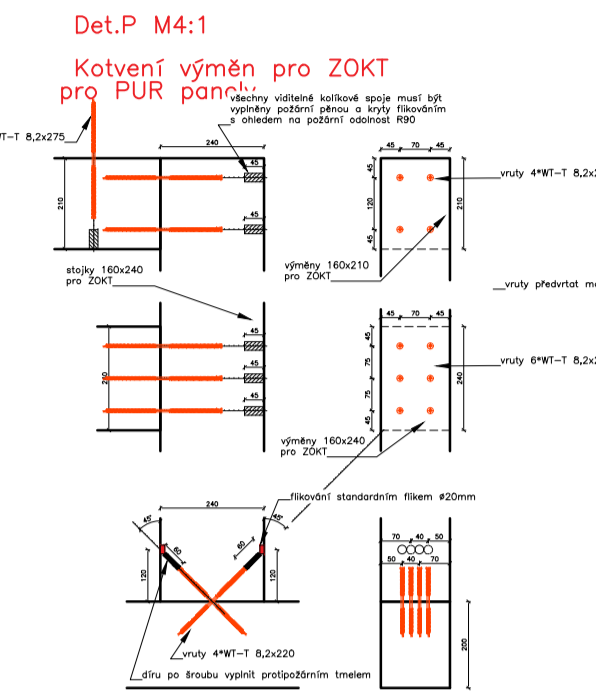
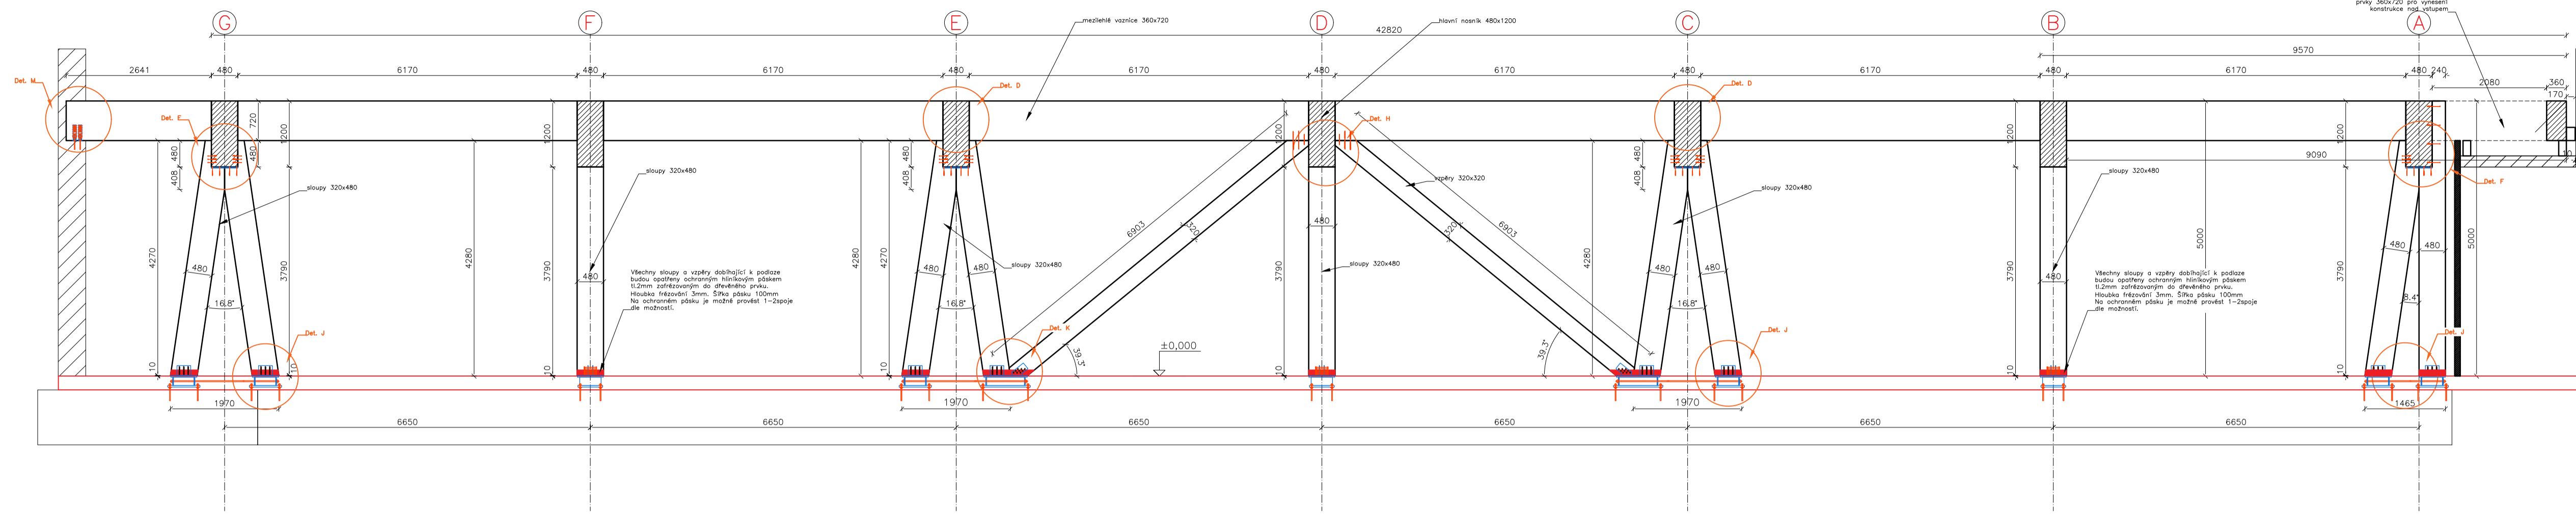



pohled na osu 5

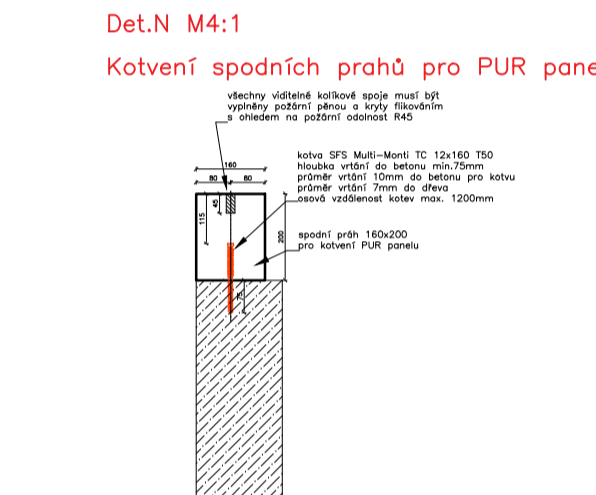


pohled na osu 5  
pohled na pomocné konstrukce  
kotvení PUR panelů a konstrukce  
pro ventilátory ZOKT

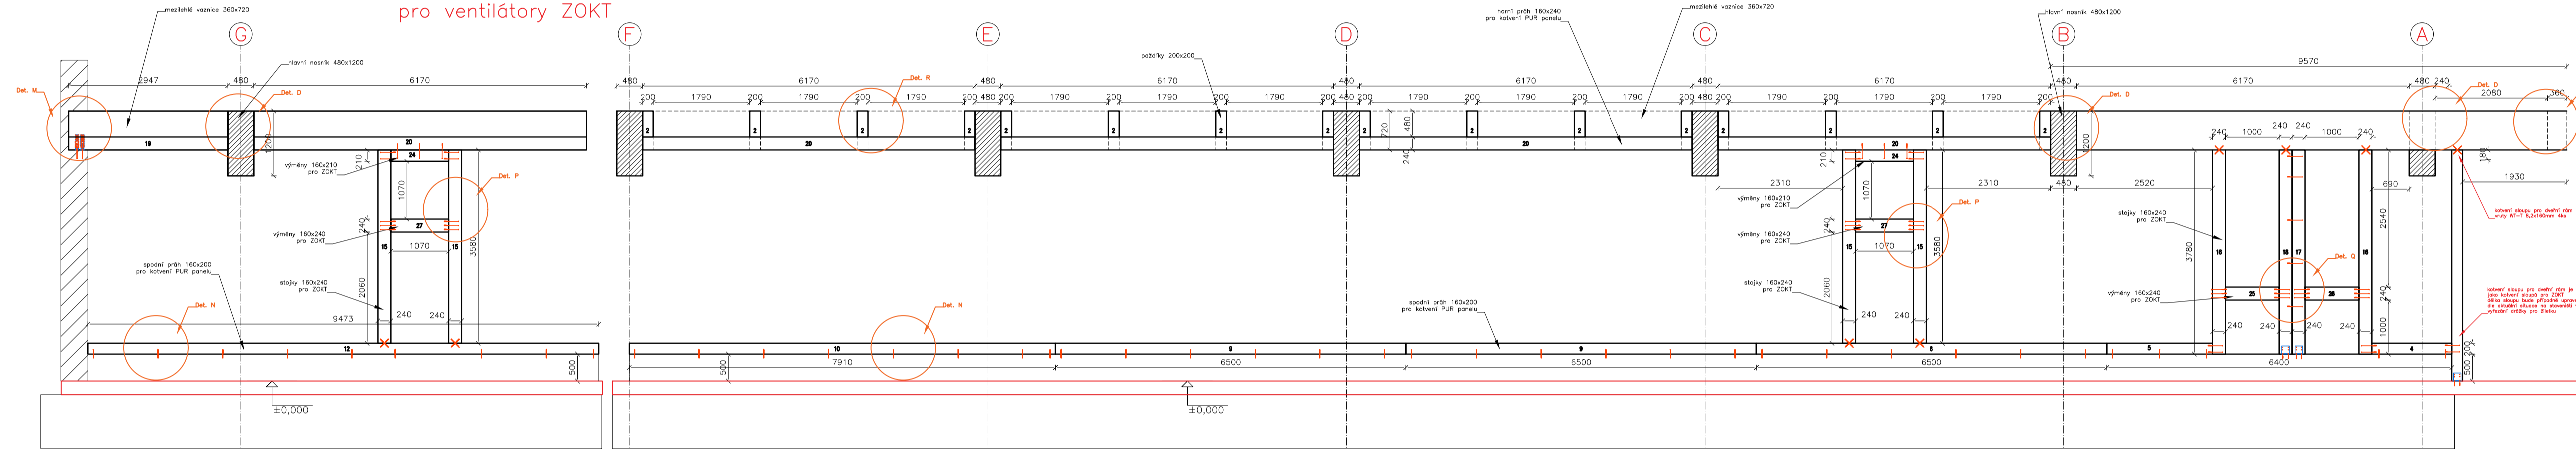


Det.D M4:1  
Kotvení mezilehlých voznic  
k hlavnímu nosníku

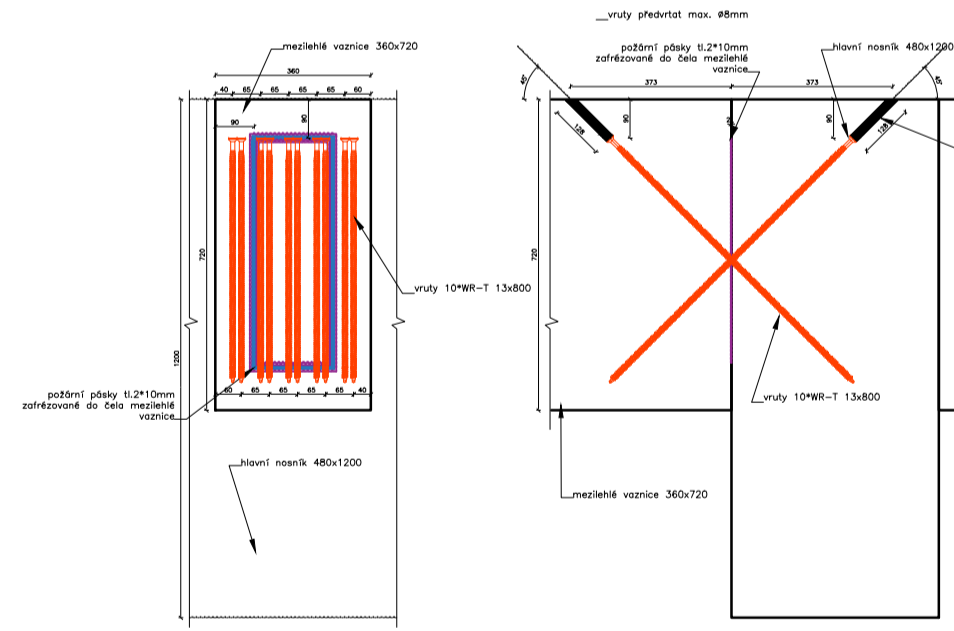


Det.E M4:1  
uložení hlavního nosníku na sloupy

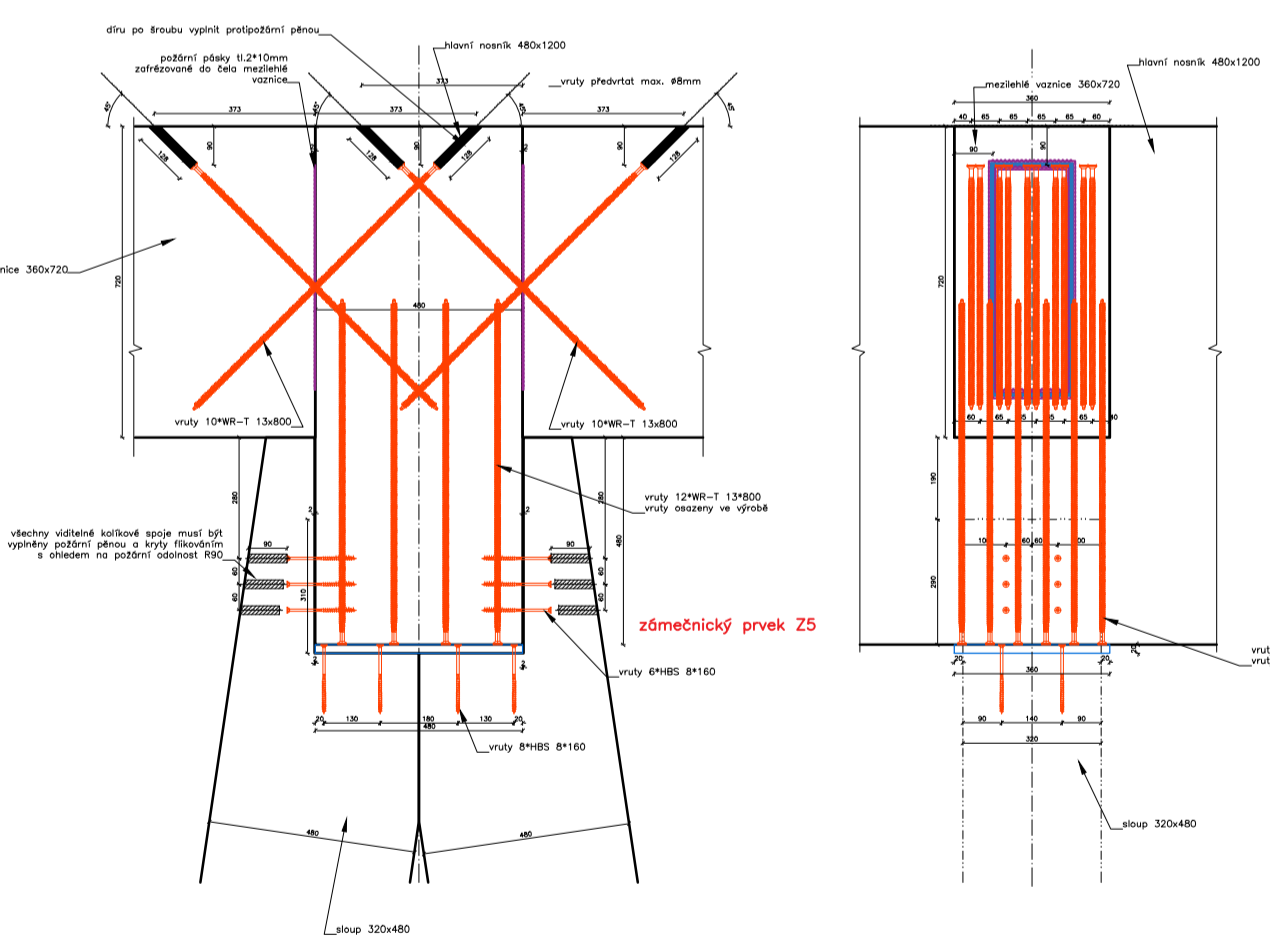


Det.F M4:1  
uložení hlavního nosníku na sloupy

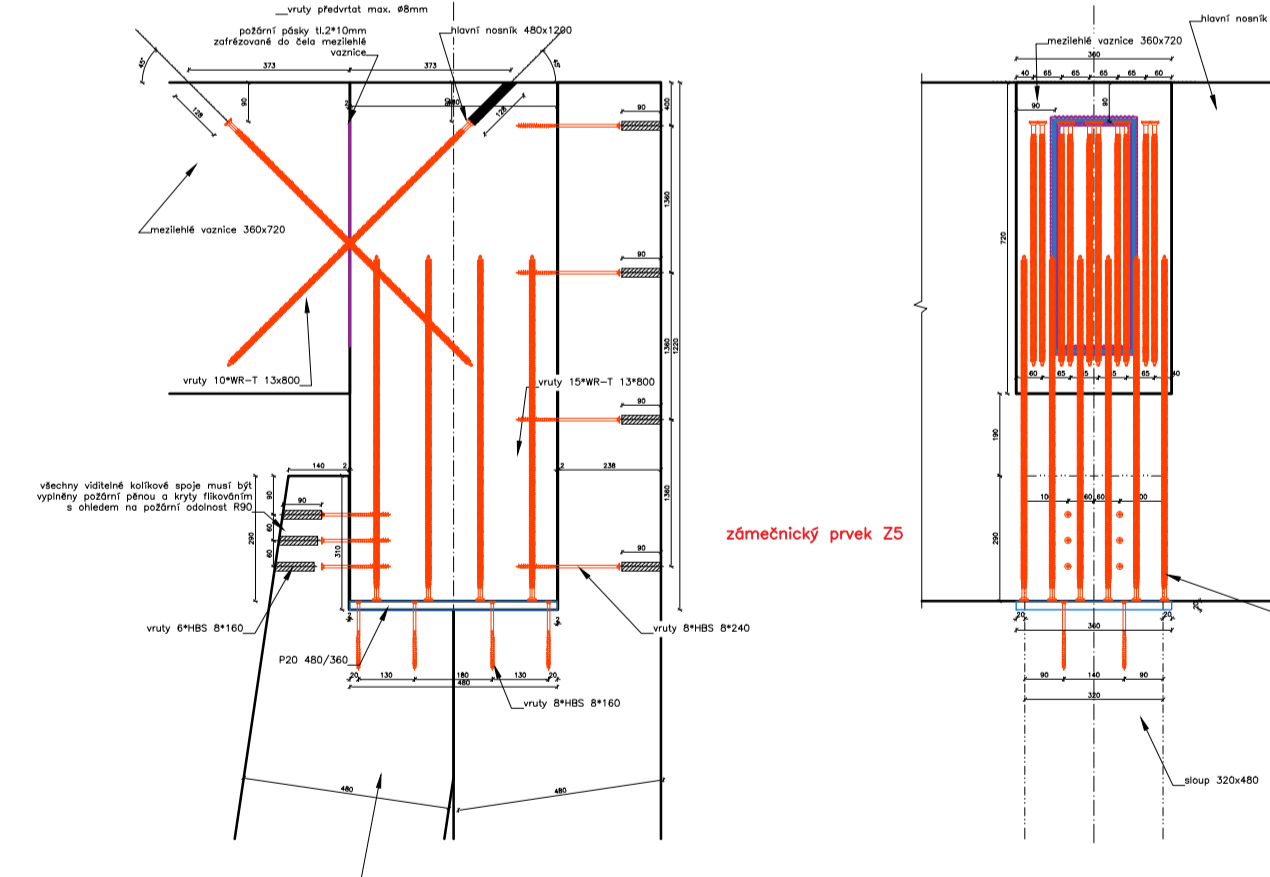


Det.H M4:1  
Kotvení vzpěr k mezilehlé vaznici

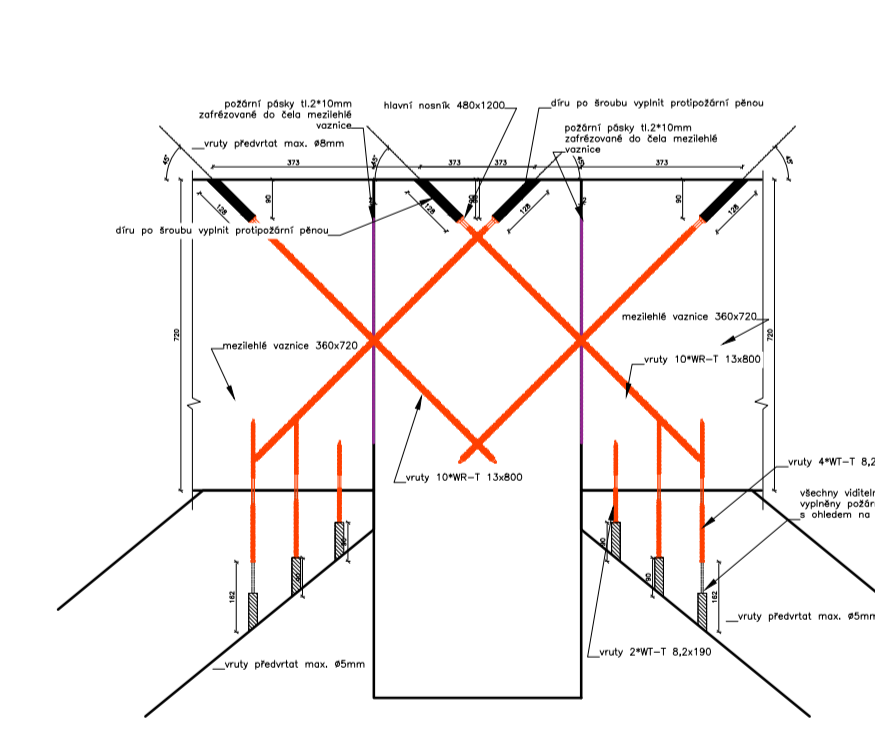


Det.J M4:1  
kotvení sloupů A

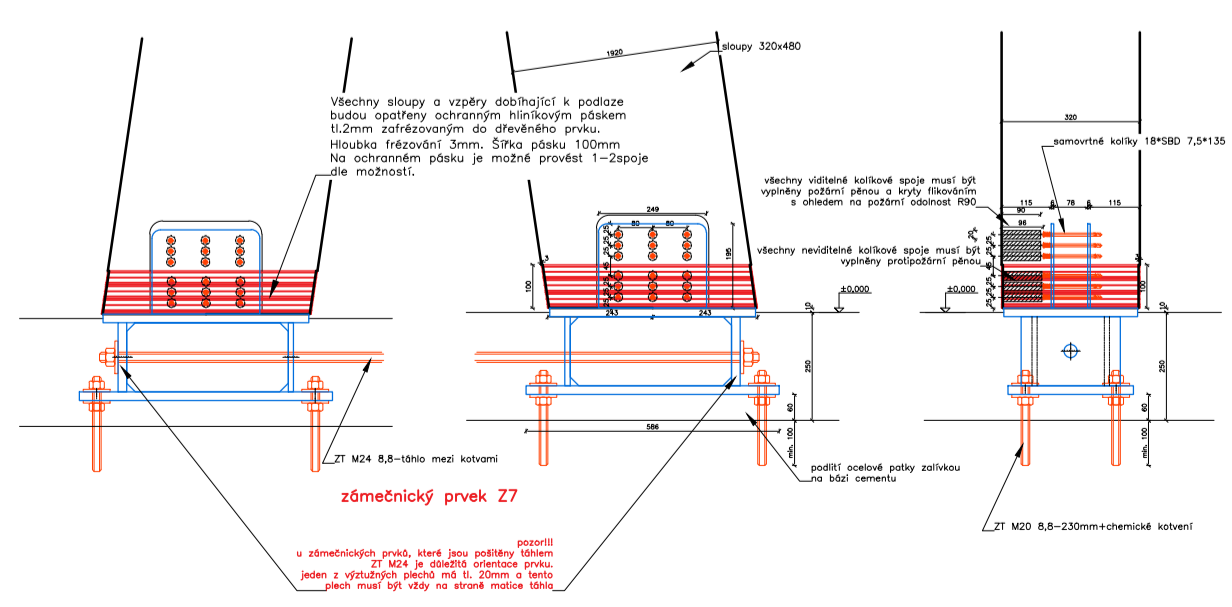


Det.K M4:1  
kotvení sloupů a vzpěr

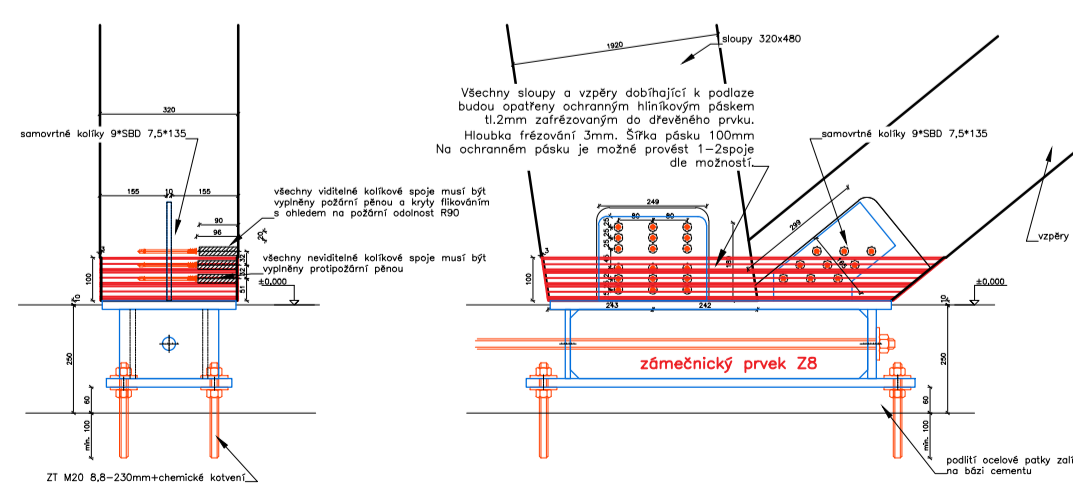


Det.M M4:1  
kotvení mezilehlých voznic na bet. věncec

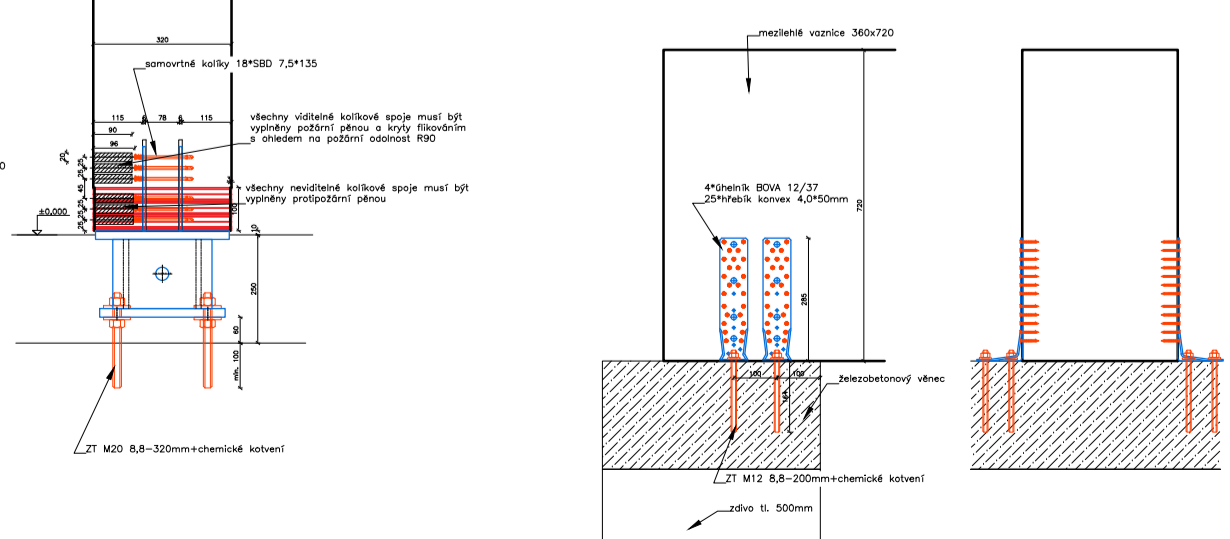

Det.R M4:1  
Kotvení horních pruhů a pažníků  
pro PUR panely

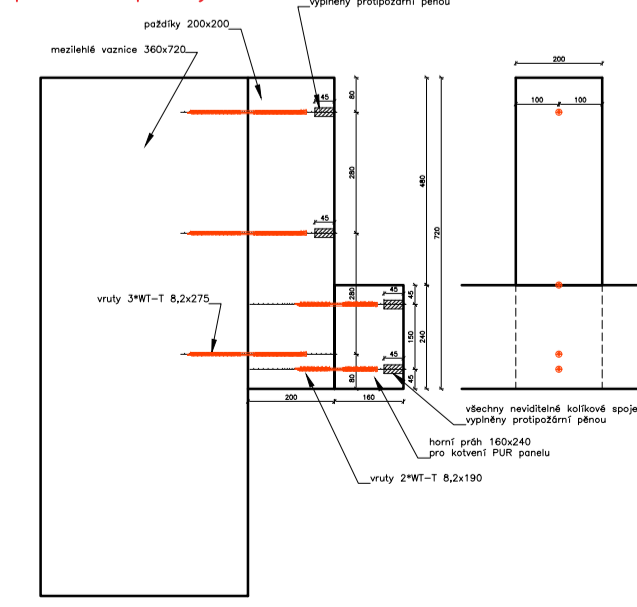

Det.Q M4:1  
Kotvení výměn pro ZOKT  
pro PUR panely

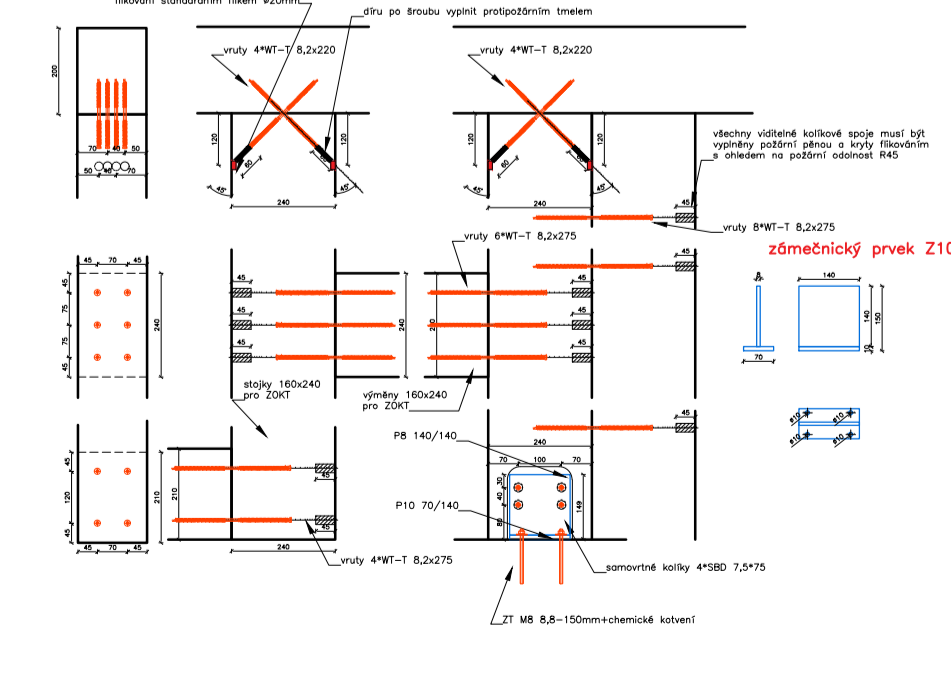

| DOKUMENTACE SKUTEČNÉHO PROVEDENÍ STAVBY   |   |   |   |   |   |   |   |   |    |   |    |    |    |    |   |    |    |    |    |
|---|---|---|---|---|---|---|---|---|----|---|----|----|----|----|---|----|----|----|----|
| 1   | 2 | 3 | 4 | 5 | 6 | 7 | 8 | 9 | 10 | 11  | 12 | 13 | 14 | 15 | 16  | 17 | 18 | 19 | 20 |
| MÍSTO STAVBY: Hustopeče   |   |   |   |   |   |   |   |   |    | KATASTRÁLNÍ ÚZEMÍ: Hustopeče u Brna                           |    |    |    |    |   |    |    |    |    |
| ZADAVATEL A INVESTOR PROJEKTU<br>Jednota, společní družstvo v Mikulově,<br>Kostelní nám. 157/3, 69201 Mikulov,<br>IČ 00032247, DIČ CZ00032247   |   |   |   |   |   |   |   |   |    | LOGO FIRMY  |    |    |    |    | ODSOULASLENÍ INVESTOREM   |    |    |    |    |
| COPYRIGHT:<br>TĚMTO PŘEDKEM JE AUTORSKÝM DÍLOM VLASTNÍM A NEMÍ BYT BEZ JEHO SOUHLASÍ KOPÍROVÁN NEBO ZPŘESŤOVÁN<br>TŘETÍM OSOBAM JEDNOLIVĚ SE NA ZÁKON O AUTORSKÉM PRÁVU A PRAVECH SOUVAŽEJÍCÍCH S AUTORSKÝM PRÁVEM.<br>AUTOR PROJEKTU: <b>Ing. arch. Tomáš Havlíček</b><br>VYPRACOVAL: Ing. Markéta Chráfková<br>NÁZEV PROJEKTU: <b>Supermarket COOP Hustopeče</b><br>KONTROLOVAL: Jitř Seřna D.S.<br>HLINĚ PROJEKTU: Ing. arch. Tomáš Havlíček<br>Vnitřní 11<br>692 00 Brno,<br>www.lstajic-inzenyri.cz<br>tel: +420 602 785 900<br>IČ: 08426439<br>DIČ: CZ671912033 |   |   |   |   |   |   |   |   |    |   |    |    |    |    |   |    |    |    |    |
| PROJEKTANT SPECIALISTA: STAVEBNÍ FIRMA PLUS s.r.o.<br>Ing. Robert Martinek<br>Brašňákov 99, 755 01 Veselí<br>tel: +420 734 621 411  |   |   |   |   |   |   |   |   |    | LOGO FIRMY<br><b>EXTEN CZ</b><br>expert in timber engineering |    |    |    |    | AUTORIZAČNÍ RAZÍTKO<br>Ing. Pavel Vjety<br>Ing. Robert Martinek<br>Ing. Martin Mlynář |    |    |    |    |
| NÁZEV STAVEBNÍHO OBJEKTU: Prodejna + Sklad  |   |   |   |   |   |   |   |   |    |   |    |    |    |    |   |    |    |    |    |
| OBSAH VÝKRESU: Pohled na osu 5 + konstrukční detaily<br>Pohled na konstrukci pro PUR panely u ose 5   |   |   |   |   |   |   |   |   |    |   |    |    |    |    |   |    |    |    |    |
| DATUM: 1/2022   |   |   |   |   |   |   |   |   |    |   |    |    |    |    | MĚŘÍTKO: 1/70   |    |    |    |    |
| Č. ZAK.: 0757   |   |   |   |   |   |   |   |   |    |   |    |    |    |    | ČÍSLO VÝKRESU: <b>D1.2.21</b>   |    |    |    |    |