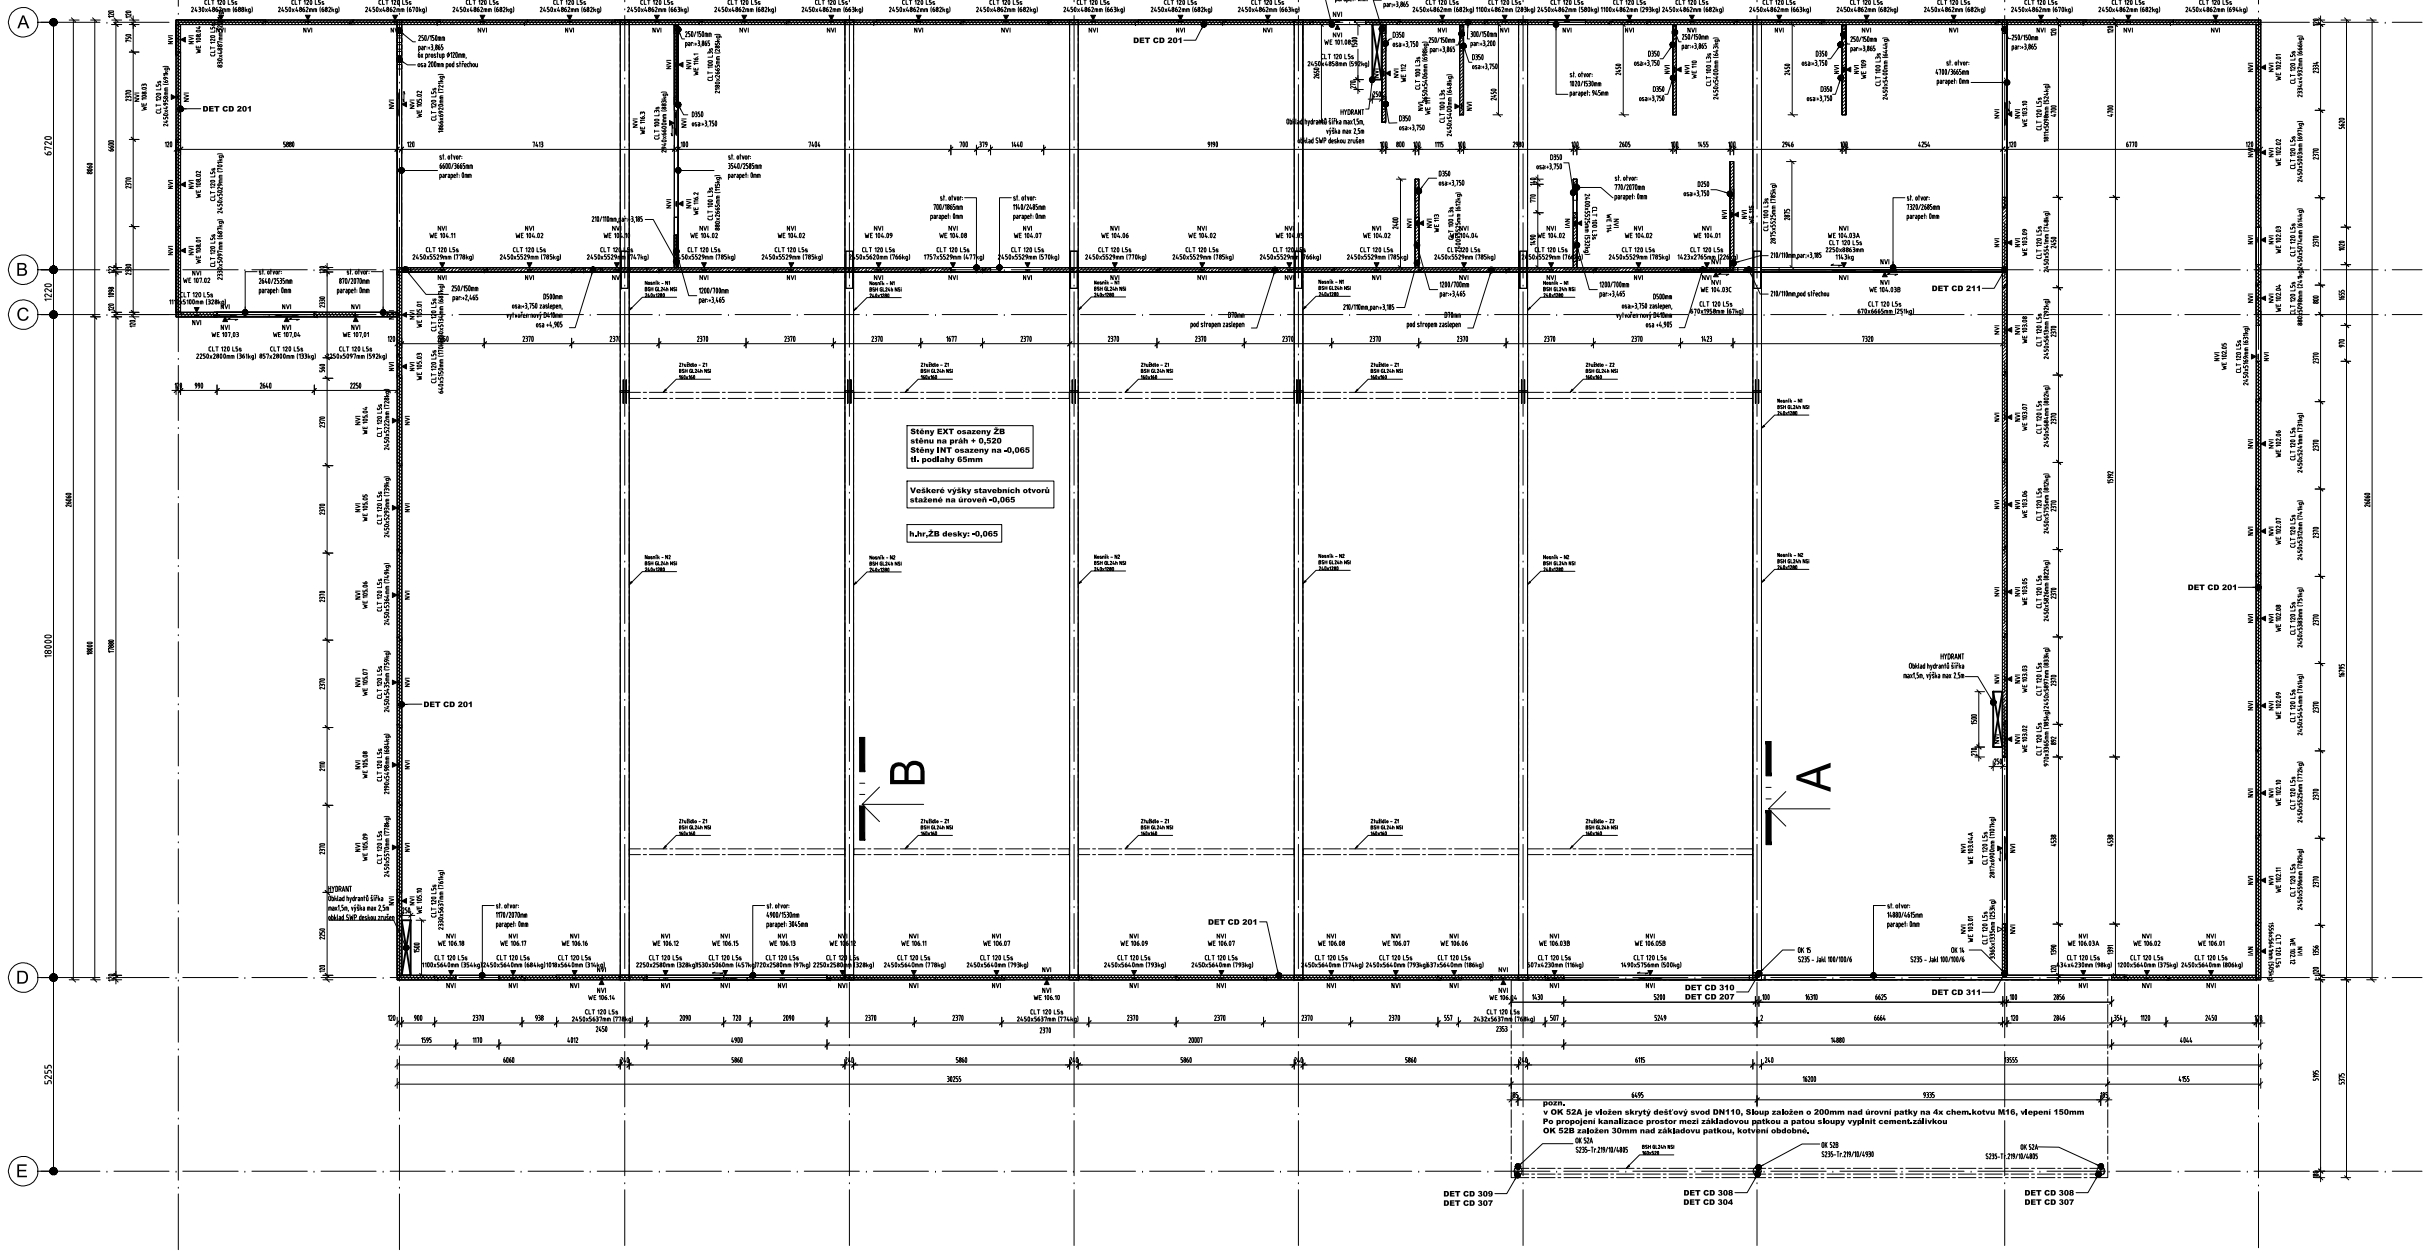

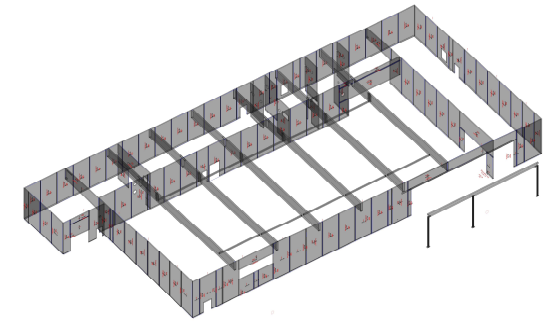

POPIS OBECNÝCH SPOJŮ:

popis liniového spoje:

ROHOVÝ SPOJ	W120/W120-V: Vrut TH 8/220 mm á 250 mm + tmel K+D
T-SPOJ	W120/W120(100)-V: Vrut TH 8/220 mm á 250 mm + tmel K+D
PLÁTOVÁNÍ STĚN 120	W120/W120-V: Vrut TH 8/100 mm á 250 mm + tmel K+D, INT stěny , zapustit +zátka
PLÁTOVÁNÍ STĚN 100	W100/W100-V: Vrut TH 8/80 mm á 250 mm + tmel K+D, zapustit +zátka
NOSNÍK (PŘEKLADY/STĚNA	S303/W120-V: 4x úhelník Titan TTS +28x V HBSP 8/100 (2 dvojice) - +na osa B ze strany skladu
OK SLOUP/ŽB DESKA(PATKA)	WOK/S-H: 4x chem.kotva M16/250, vlepení 150mm
OK SLOUP/STĚNA	WOK/W120 H: 8x Vrut ZC 8/200 do předvrtaných otvorů OK prvku
OK SLOUP/STĚNA	WOK/W120 V: Vrut TH 8/120 á 0,25m do předvrtaných otvorů OK prvku
ZTUŽIDLO/NOSNÍK	Skrytá spojka ALUMINI25 +4x samovrtný kolík 7,5/155 do ztužidla + 15x vrut ZH 5/60 do nosníku

LEGENDA:

popis liniového spoje:

W/W-V spojovací prvky - sešit liniového detailu
TH 8/220 spojovací prostředek
X 100.0 vzdálenost spojovacích prostředků

W.. vaší štítěnu; vertikální
S.. stah klesla, horizontální ocel
H.. spojovací line vodorovně (horizontal)
V.. spojovací rovina smole (vertical)

lokální detail:

CD 01 lokální provedení detailu
CD.. konstrukční detail
(konstrukční detail)

pohled na stěnu:

Obrazové stěny vždy z interiéru, popis INT/EXT
vnitřní stěny do JIŽ3z,
strana 1: na půdorysu (výkresu) vlevo u vert.stěn, dole u hor. stěn
strana 2: na půdorysu (výkresu) správa u vert.stěn, nahoře u hor. stěn

popis stěny

W02 T150/h.3.0 m Číslo stěny/ délka
U INT stěn vrut vždy zapustit +zátka

Typy vrutů.:

vrut TH - vrut konstrukční s talířovou hlavou
vrut ZH - vrut konstrukční se zápustnou hlavou
vrut VH - vrut konstrukční zdesátit s válcovou hlavou
vrut ZC - vrut konstrukční zdesátit se zápustnou hlavou
vrut ŠH - vrut konstrukční se šestihranou hlavou

Kotvení W/S - H

kotvení stěny SCH - Ocelová spojka Titan TCF 260
+ 30x HF, kotvec 4.140.2 mm - 2x mech. kotva do betonu
M12/125 á 1.0 m + u fr. věnec a v rozích
(ve stropy stěny v poré panelu)

kotvení stěny SIH - Ocelová spojka Titan TTF 200
+ 60x HF, kotvec 4.140.2 mm

Poznámky, změny DSPS a prací SPD :

-zesílení otvoru Ø10mm v panelu WE104.04+WE104.05
-zesílení otvoru Ø500mm v panelu WE104.03A a vyřezání nosného nad nik # 410mm, osa otvoru +4,905m
-zesílení otvoru Ø500mm v panelu WE104.10 a vyřezání nosného nad nik # 410mm, osa otvoru +4,905m
-vyřezávky otvory pro kabelový žlab v prostoru skladu, otvor 210x110mm, hrana 50mm od stěny na osa B vpřed -3,185m, na středech WE103 + WE104 + WE105 a WE116.03
-vyřezávka otvor pro kabelový žlab, otvor 210x110mm, pod střechou v hl.nosníku WE104.03C
-vyřezávka otvor 300x110mm, panel WE103.01 u stěny WE101
-zrušení obložení hydrantů SHP- dodávka v rámci prací/práce v prostoru skladu
-vyřezávání otvorů # 150mm umístěných ve stěně WE103.02, osa 200mm pod střechou u osy 1

Autorizace | Revize č.:

A2 Timber s.r.o.
Dřevěné půdní konstrukce, www.a2timber.cz
Kostelec u Heřmanova Městce 172, 538 03
IČ: 012 82 315 DIČ: CZ012 82 322

01 02 03 04 05 06 07 08

Projekt :

Prodejna Penny Skuteč

Stupeň projektu: DSPS | dokumentace skutečného provedení stavby

Stavebník: A+R s.r.o.

Místo stavby: Č.parc. 773/101 a 773/102 v katastrálním území Skuteč 749968

Datum: 11| 2022 | Měřítko: 1:75

Kreslil : Petr Věrtovec | Zodpovědný: Ing. Patrik Šťanci, Ph.D

Podpis: | Podpis:

Výkres: Pudorys 1NP

Zakázka číslo: A2T221007 | Výkres č.: 102

formát: tiskl 11.2022.08 v 134.08 HMS | datum a čas tisku: 28.11.2022 08:43:23