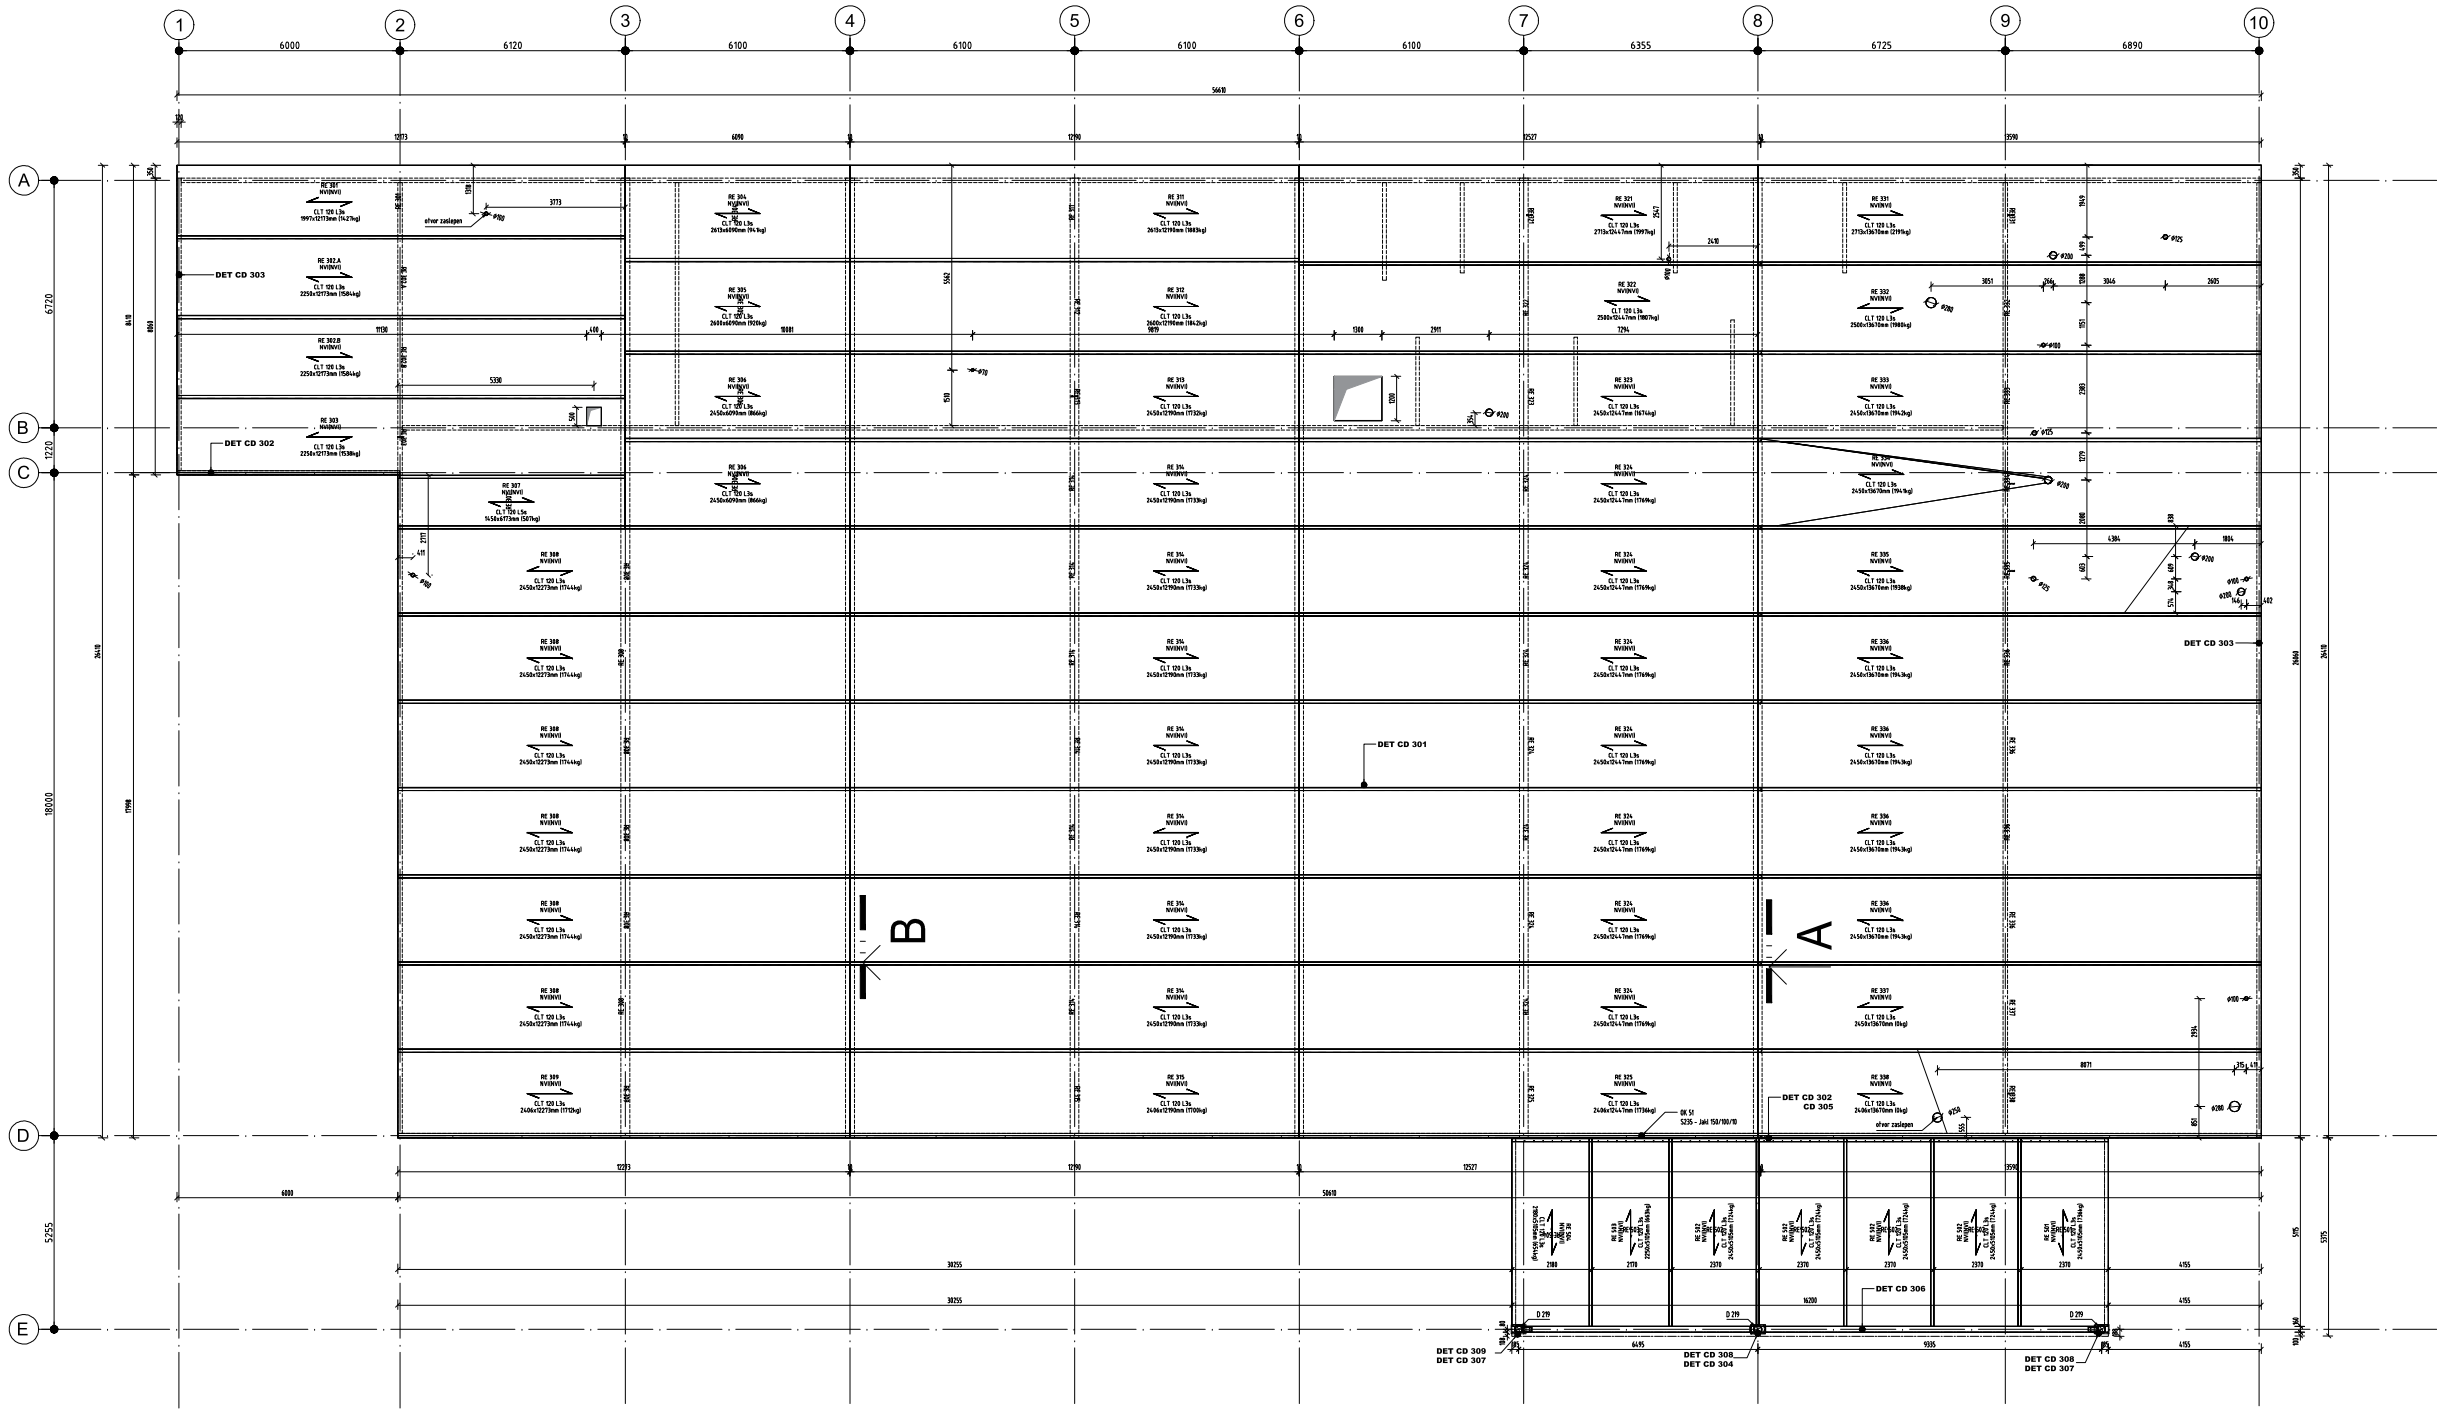

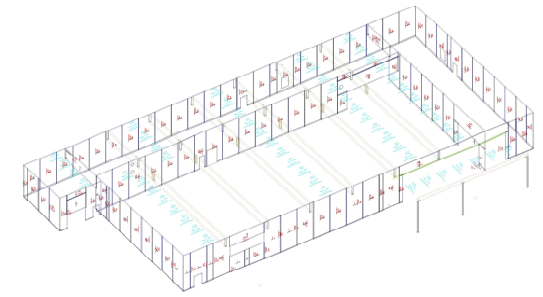

POPIS OBECNÝCH SPOJŮ:

popis liniového spoje:

STĚ.PANEL/STĚNA(NOSNÍK)	S120/W120-H: Vrut TH 8/220 mm á 250 mm + tmel K+D
STĚ.PANEL/STĚNA OKAP(PŘEBĚNÍ	S120/W120-H(V): Vrut TH 8/240 mm á 250 mm + tmel K+D
PLÁTOVÁNÍ PANEL 120	S120/S120-H: Vrut TH 8/100 mm á 250 mm + tmel K+D
PLÁTOVÁNÍ PANEL 180	S180/W180-H: Vrut TH 8/160 mm á 250 mm + tmel K+D

LEGENDA:

popis liniového spoje:

W/W - V spojované prvky - směr liniového detailu
TH 8/220 spojovací prostředek
á 100,0 vzdálenost spojovacích prostředků

W.. wall (stěna, vert.rce)
S.. slab (deska, horizontální rce)
H.. spojovací linie vodorovná (horizontal)
V.. spojovací rovina svislé (vertical)

lokální detail:

CD 01 lokální provedení detailu
CD... construction detail
(konstrukční detail)

pohled na stěnu:

Obvodové stěny vždy z interiéru, popis: INT/EXT
vnitřní stěny dle křříže,
strana 1 - na půdorysu (výkresu) vlevo u vert.stěn, dole u hor. stěn
strana 2 - na půdorysu (výkresu) vpravo u vert.stěn, nahoře u hor. stěn

pohledovost stěn

- nepohledová kvalita C nebo NVI nebo bez označení
- pohl. kvalita B nebo VI
- pohl. kvalita A nebo VI

popis stěny

WXT150-h-2x20 => dle výkresů dílce

Typy vrutů:

vrut TH - vrut konstrukční s talířovou hlavou
vrut ZH - vrut konstrukční se zápustnou hlavou
vrut VH - vrut konstrukční celozávit s válcovou hlavou
vrut ZC - vrut konstrukční celozávit se zápustnou hlavou
vrut ŠH - vrut konstrukční se šestihranou hlavou

Kotvení W/S - H:

kotvení stěny S10 - úhelník 90x185x105 s výztuhou
IBV/Ú 05-2201 - 24x hř. kontvex 4/60,0 mm,
+2x vrut TH 8/80 á 1,5 m a v rozích

Poznámky, změny DSPS a proti SMD :

- zaslepení otvoru ø100mm v panelu 301
- zaslepení otvoru ø250mm v panelu 308

Autorizace:

Revize č.:

A2 Timber s.r.o.
Dřevěné plošné konstrukce, www.a2timber.cz
Kostrava v Beharovu Mlýně 172, 538 03
IČ: 052 42 322, DIČ: CZ052 42 322

01 02 03 04 05 06 07 08

Projekt :

Prodejna Penny Skuteč

Stupeň projektu: DSPS | dokumentace skutečného provedení stavby

Stavebník: A+R s.r.o.

Místo stavby: č.parc. 773/101 a 773/102 v katastrálním území Skuteč 749968

Datum: 11 | 2022

Měřítko: 1:75

Kreslil: Petr Věřovec

Zodpovědný: Ing. Patrik Štandl, PH.D.

Podpis:

Podpis:

Výkres:

Střešní základ

Zakázka číslo: A2T221007

Výkres č.: 103

formát: 420×1189,00 x 594,00 MM

datum a čas tisku: 28.9.2022 13:42:**